

Usługi Geodezyjne
Grzegorz Ogórek


Woj. dolnośląskie
Powiat : dzierzoniowski
Miasto : Bielawa
Obręb : Osiedle
Obiekt : ul. Władysława Sikorskiego -dz. nr 1573

58-250 Pieszyce ul. H. Brodatego 8
NIP 882-002-11-75, Regon 890008682

GK.6640.1.124.2023

MAPA Z GEODEZYJNEJ INWENTARYZACJI POWYKONAWCZEJ BUDOWY PIĘCIU GARAŻY
JEDNOSTANOWISKOWYCH Z WEWNĘTRZNA INSTALACJĄ ELEKTRYCZNĄ USYTUOWANYCH W BIELAWIE PRZY UL.
SIKORSKIEGO NA DZIAŁCE OZNACZONEJ NUMEREM EWIDENCYJNYM 1573 ,OBRĘB OSIEDLE
SKALA 1:500

Poświadczam, że niniejszy dokument został opracowany w wyniku prac geodezyjnych i kartograficznych, których rezultaty zawiera operat techniczny pozytywnie zweryfikowany. Jednocześnie jestem świadomy odpowiedzialności karnej za złożenie fałszywego oświadczenia.	
Nazwa organu Służby Geodezyjnej i Kartograficznej, który otrzymał zgłoszenie pracy geodezyjnej	Starosta Dzierżoniowski
Wykonawca pracy geodezyjnej	Usługi Geodezyjne Grzegorz Ogórek
Imię i nazwisko oraz nr uprawnień zawodowych kierownika pracy geodezyjnej	Grzegorz Ogórek, nr upr. 14798
Nr i data protokołu pozostawienia kopii	Protokół nr 1 weryfikacji prac geodezyjnych z dnia 13.02.2023 r. GK.6640.1.124.2023

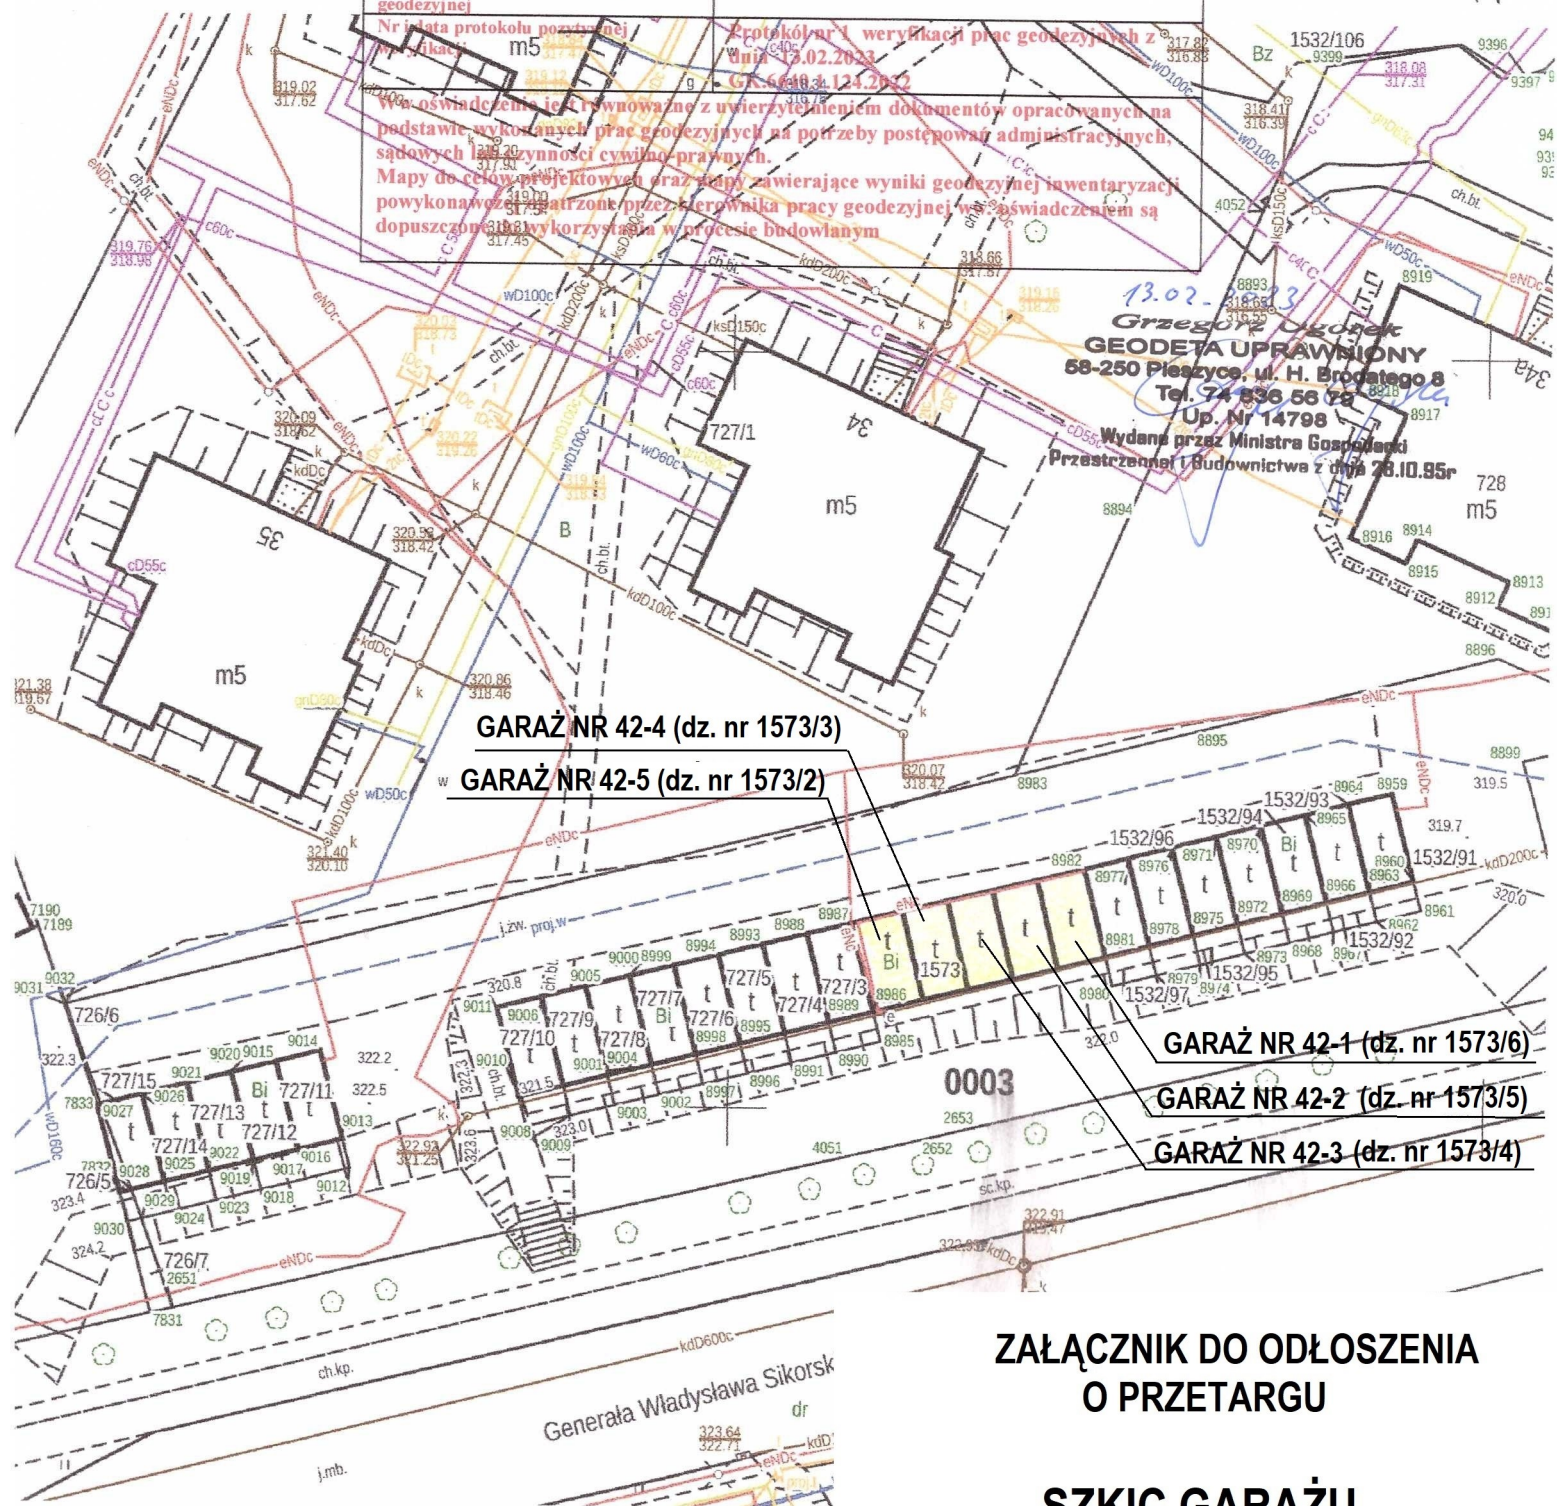

ZAŁĄCZNIK DO ODŁOSZENIA
O PRZETARGU

SZKIC GARAŻU