Usługi Geodezyjne
Grzegorz Ogórek
58-250 Pieszyce ul. H. Brodatego 8
NIP 882-002-11-75, Regon 890008682

GK.6640.1.124.2023

Woj. dolnośląskie
Powiat : dzierżoniowski
Miasto : Bielawa
Obręb : Osiedle
Obiekt : ul . Władysława Sikorskiego -dz. nr 1573

MAPA Z GEODEZYJNEJ INWENTARYZACJI POWYKONAWCZEJ BUDOWY PIĘCIU GARAŻY JEDNOSTANOWISKOWYCH Z WEWNETRZNĄ INSTALACJĄ ELEKTRYCZNĄ USYTUOWANYCH W BIELAWIE PRZY UL. SIKORSKIEGO NA DZIAŁCE OZNACZONEJ NUMEREM EWIDENCYJNYM 1573 ,OBRĘB OSIEDLE

SKALA 1:500

Poświadczam, że niniejszy dokument został opracowany w wyniku prac geodezyjnych i kartograficznych, których rezultaty zawiera operat techniczny pozytywnie zwyfikowany. Jednocześnie jestem świadomy odpowiedzialności karnej za złożenie fałszywego oświadczenia.	
Nazwa organu Służby Geodezyjnej i Kartograficznej, który otrzymał zgłoszenie pracy geodezyjnej	Starosta Dzierżoniowski
Wykonawca pracy geodezyjnej	Usługi Geodezyjne Grzegorz Ogórek
Imię i nazwisko oraz nr uprawnień zawodowych kierownika pracy geodezyjnej	Grzegorz Ogórek, nr upr. 14798
Nr i data protokołu pozytywnej weryfikacji	Protokół nr 1 weryfikacji prac geodezyjnych z dnia 13.02.2023 GK.6640.1.124.2023

Wyw. oświadczenie jest równoważne z uwierzytelnieniem dokumentów opracowanych na podstawie wykonanych prac geodezyjnych na potrzeby postępowań administracyjnych, sądowych lub czynności cywilno-prawnych.
Mapy do celów projektowych oraz mapy zawierające wyniki geodezyjnej inwentaryzacji powykonawczej opatrzone przez kierownika pracy geodezyjnej wyw. oświadczeniem są dopuszczone do wykorzystania w procesie budowlanym

13.02.2023
Grzegorz Ogórek
GEODETA UPRAWNIONY
58-250 Pieszyce, ul. H. Brodatego 8
Tel. 74 836 56 78
Up. Nr 14798
Wydane przez Ministra Gospodarki Przestrzennej i Budownictwa z dnia 26.10.95r

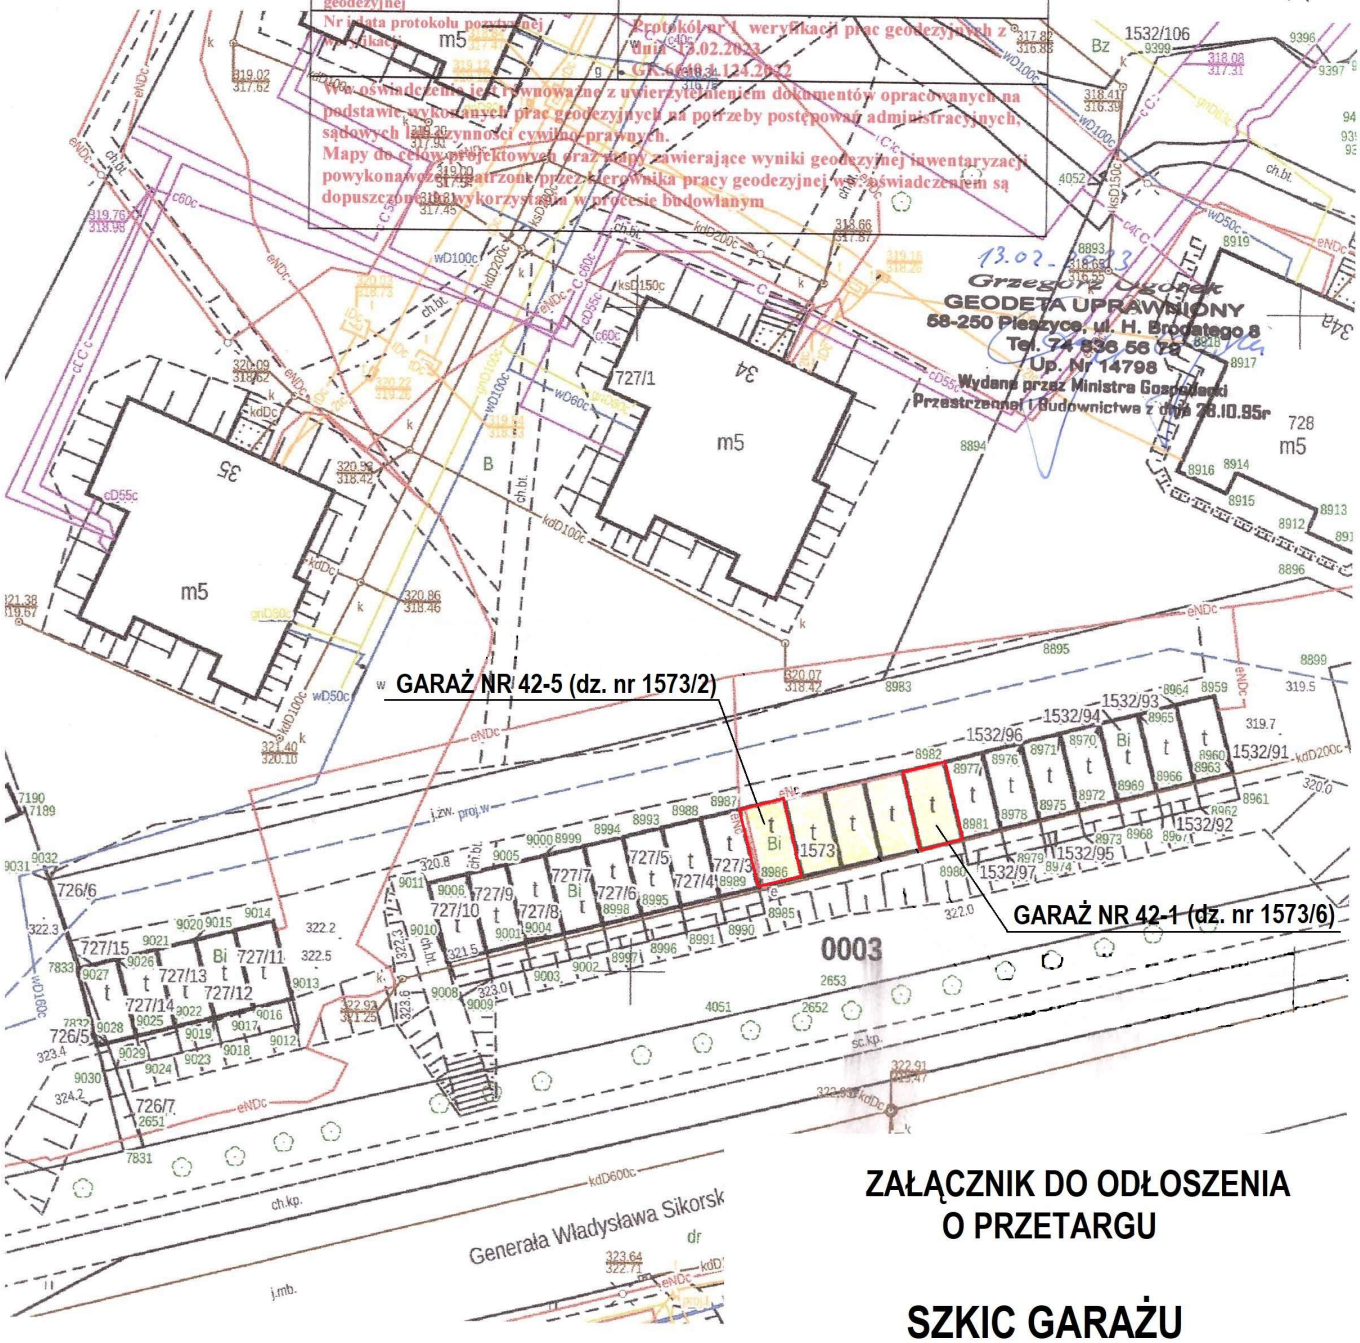

ZAŁĄCZNIK DO ODŁOSZENIA O PRZETARGU

SZKIC GARAŻU